TAMPERE

ASEMAKAAVANMUUTOS

PELTOLAMMIN KAUPUNGINOSA

TONTTI / KORTTELI: 1,2/5953

MÄÄRÄYS-MERKINTÄ	ERITYIS-KÄYTTÖ	E	AP	AK	KL	H	AS	X	ERITYISMÄÄRÄYKSIÄ
A	KORTTELI-ALUE							X	
AK VII	ASUNTOKERROSTALO		1/ AS	~~2400~~	7	~~23,5~~	EI POHJAKERROKSEEN	X	
~~AK VI~~	ASUNTOKERROSTALO		1/ AS	~~2400~~	6	~~20,5~~	- " -	X	
AK III	ASUNTOKERROSTALO		1/ AS	~~561/PY~~	3	~~12~~	- " -	X	AUTOSUOJIA POHJAKERROKSEEN VÄHINTÄÄN 1/3 ASUNTOJEN VAATIMASTA PYSÄKÖINTIPAIKKAMÄÄRÄSTÄ
AR I	ASUNTORIVITALO		1/ AS	100/AS	1	4	KAAVAN OSOITTAMA MÄÄRÄ	X	
ART I	ASUNTO-, PIENTALO ATRIUMTALO		1/ AS	200/AS	1	4	- " -	X	
ALK VII	ASUNTO-, LIIKE-, TSTO KERROSTALO		1/60m² AK	2800	7	23	EI POHJAKERROKSEEN	X	POHJAKERROKSESSA LIIKETILAT
AL I	LIIKE-, TSTOTALO		1/ 100 m² AK		1	5	- " -	X	
AL II	LIIKE-, TSTOTALO		1/ 100 m² AK	~~1056~~	2	8	-	X	
ALT I	LIIKE-, TSTO LÄMPÖKESKUS		1/ 100 m² LIIKE AK				-	X	
AT I	LÄMPÖKESKUS		1/ AS		1		1	X	
AM I	MOOTORIAJONEUVOHUOLTOASEMA		6/ HUOLTOPAIKKA	300	1		-	X	100 m² KÄYTTÖÖN LIITTYVIÄ LIIKETILOJA
AJ	YLEINEN JALANKULKU							X	YLEINEN VIEMÄRI ALUEELLA SALLITTU
AJ I	JALANKULKU +121 HUOLTO- JA PYSÄK. +117							X	JALANKULKU JA HUOLTOTILAT RAKENNETTAVAN ERI TASOISSA
AJL	JALANKULKU +121 LIIKE- +117		1/ 100 m² AK		1		-	X	JALANKULKUTASON ALLA LIIKETILAT SALLITTU
AP	PYSÄKÖIMISALUE							X	HUOLTO JA RAKENTAMINEN KUULUU YHTEISELLE HUOLTOYHTIÖLLE
Y	KORTTELIALUE							X	
YK II	ASUNTOTALO	0,3			2		HENKILÖKUNNALLE 3	X	AUTOPAIKAT VARATTAVA KATU- TAI PYSÄKÖIMISALUEELTA TAI TONTILTA. AUTOPAIKKOJA RAKENNUSHALLITUKSEN OHJEITTEN MUKAINEN MÄÄRÄ
YO II	TOIMISTO	0,7			2		HENKILÖKUNNALLE	X	- " - - " - - " - HENKILÖKUNNALLE
YL I	LIIKETILA	0,3			1		- " -	X	- " - - " - - " - TERVEYSTALO, LASTENTARHA YMS.
YJ	YLEINEN JALANKULKU							X	
YJ I	YLEINEN JALANKULKU +121								
YJL	YLEINEN JALANKULKU +121 LIIKE- +117		1/ 100 m² AK		1		-	X	JALANKULKUTASON ALLA LIIKETILAT SALLITTU
P	PUISTOALUE								
PL	JÄNNÖTTÄLÄSSÄ SÄILYTETTÄVÄ PUISTOALUE							y	KÄYTTÖÖN SOVELTUVAT LAITTEET JA RAKENNELMAT SALLITUT
U								x	KÄYTTÖÖN SOVELTUVAT LAITTEET JA RAKENNELMAT SALLITUT
L	LIIKENNEALUE								
LT	KAUTTAKULKU-, SISÄÄNTULO-, OMISTUSTIE								X= ELLEIVÄT LIIKENNETEKNILLISET SEIKAT TOISIN VAADI
LP	PYSÄKÖIMISALUE								X= ELLEIVÄT LIIKENNETEKNILLISET SEIKAT TOISIN VAADI
VS	VOIMANSIIRTO							X	X= ELLEIVÄT TEKNILLISET SEIKAT TOISIN VAADI
K	KATUALUE								X= ELLEIVÄT LIIKENNETEKNILLISET SEIKAT TOISIN VAADI
(K 1)	MOOTORIAJONEUVO- JA JALANKULKUKATU								YLEINEN KATUALUE KELLARITASOSSA, KÄYTÄVÄN KULKUKORKEUS +... M. YLÄPUOLELLE RAKENTAMINEN KAAVAMÄÄRÄYSTEN MUKAAN
KJ	JALANKULKU							X	
W	VESIALUE								KÄYTTÖÖN SOVELTUVAT LAITTEET JA RAKENNELMAT SALLITUT

MITTAKAAVA 1:2000

ASEMAKAAVAMERKINNÄT: VAHVISTUVAT:

- 3M SEN ASEMAKAAVA-ALUEEN ULKOPUOLELLE OLEVA VIIVA, JOTA VAHVISTAMINEN KOSKEE
- ERI-KAAVAMÄÄRÄYSTEN ALAISTEN ALUEEN OSIEN VÄLINEN RAJA
- KAUPUNGINOSAN RAJA
- KORTTELIN, KORTTELINOSAN JA ALUEEN RAJA
- PELT. — KAUPUNGINOSAN NIMI
- 5950 — KORTTELIN NUMERO
- PELTOLAMMINTIE — KADUN, KATUAUKION, TORIN TAI PUISTON NIMI
- +117 — LIKIMÄÄRÄINEN KORKEUSASEMA
- YLEISELLE JALANKULULLE VARATTU KATUALUE
- YLEISELLE JALANKULULLE VARATTU KORTTELIN OSA
- 2180m² — LUKU, JOKA OSOITTAA RAKENNUSALALLE SALLITUN VARSINAISEN KERROSALAN
- RISTI MERKINNÄN PÄÄLLÄ OSOITTAA MERKINNÄN POISTAMISTA
- K — KATUALUE
- A — ASUNTO- TAI LIIKERAKENNUSTEN KORTTELIALUE
- Y — YLEISTEN RAKENNUSTEN KORTTELIALUE
- P — PUISTOALUE
- U — URHEILUALUE
- L — LIIKENNEALUE
- V — VARA-ALUE
- W — VESIALUE
- — VIEMÄRIÄ VARTEN VARATTAVA ALUE
- MAX +150 — RAKENNUKSEN VESIKATON YLIMMÄN KOHDAN ENIMMÄISKORKEUS

ASEMAKAAVAMERKINNÄT: VAHVISTUMATTOMAT:

- OHJEELLINEN RAKENNUSALAN, AJONEUVOLIIKENTEELLE VARATUN KATU- TAI LIIKENNEALUEEN OSAN TAI MUUN SELLAISEN ALUEEN RAJA
- OHJEELLINEN TONTIN TAI RAKENNUSPAIKAN RAJA
- 1 — TONTIN NUMERO
- 485900 — KOORDINAATTIRUUDUSTON PISTE JA NUMERO

ASEMAKAAVAMÄÄRÄYKSIEN KIRJAINMERKINNÄT:

- E = KAAVAN TONTIN SUURIN SALLITTU TEHOKKUUSLUKU
- AP = KAAVAN TONTIN PIENIN SALLITTU AUTOPAIKKALUKU
- AK = RAKENNUKSEN SUURIN SALLITTU KERROSALA M²
- KL = RAKENNUKSEN SUURIN SALLITTU KERROSLUKU
- H = RAKENNUKSEN SUURIN SALLITTU JULKISIVUKORKEUS
- AS = ASUNTO TAI RAKENNUKSEN SUURIN SALLITTU ASUNTOLUKU
- PY = KAAVAN PORRASHUONEYKSIKKÖ
- X = ALUEEN RAKENTAMATTOMAT OSAT ON PUISTOMAISENA SÄILYTETTÄVÄ JA HOIDETTAVA

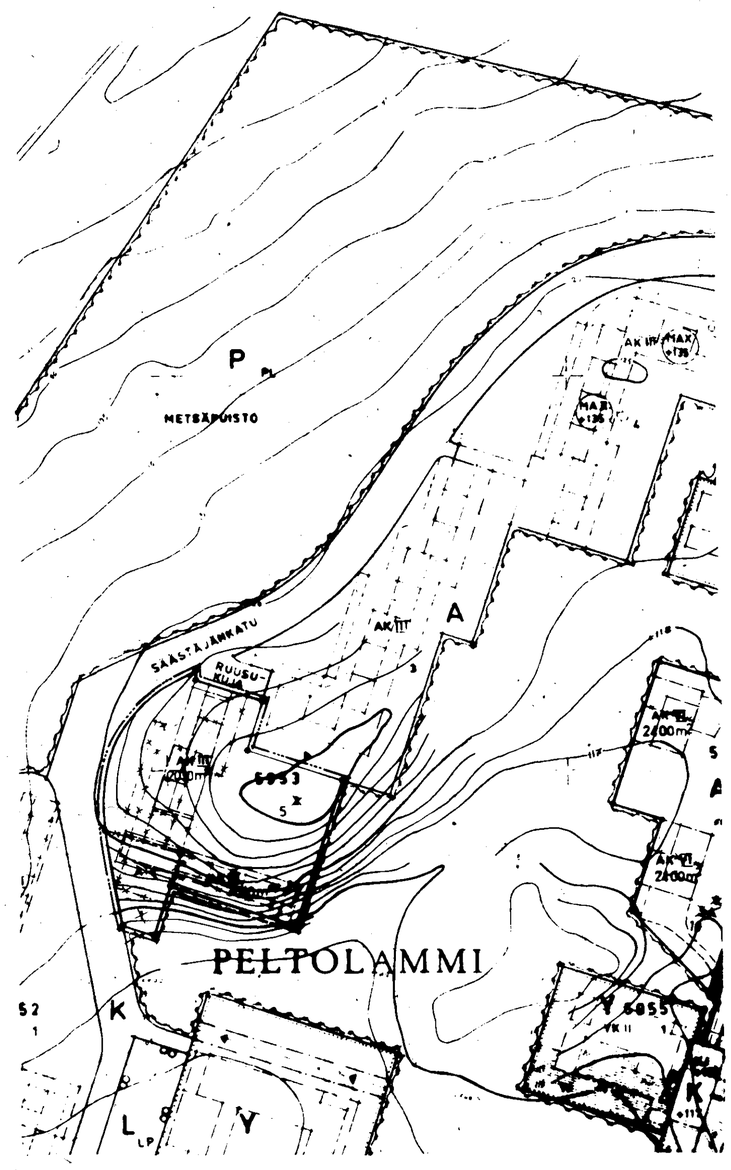

TURUSSA 25.11.1968

OLLI VAHTERA
arkkitehti SAFA

Kv. 29.1.69. Sis.kv. 19.3.69.