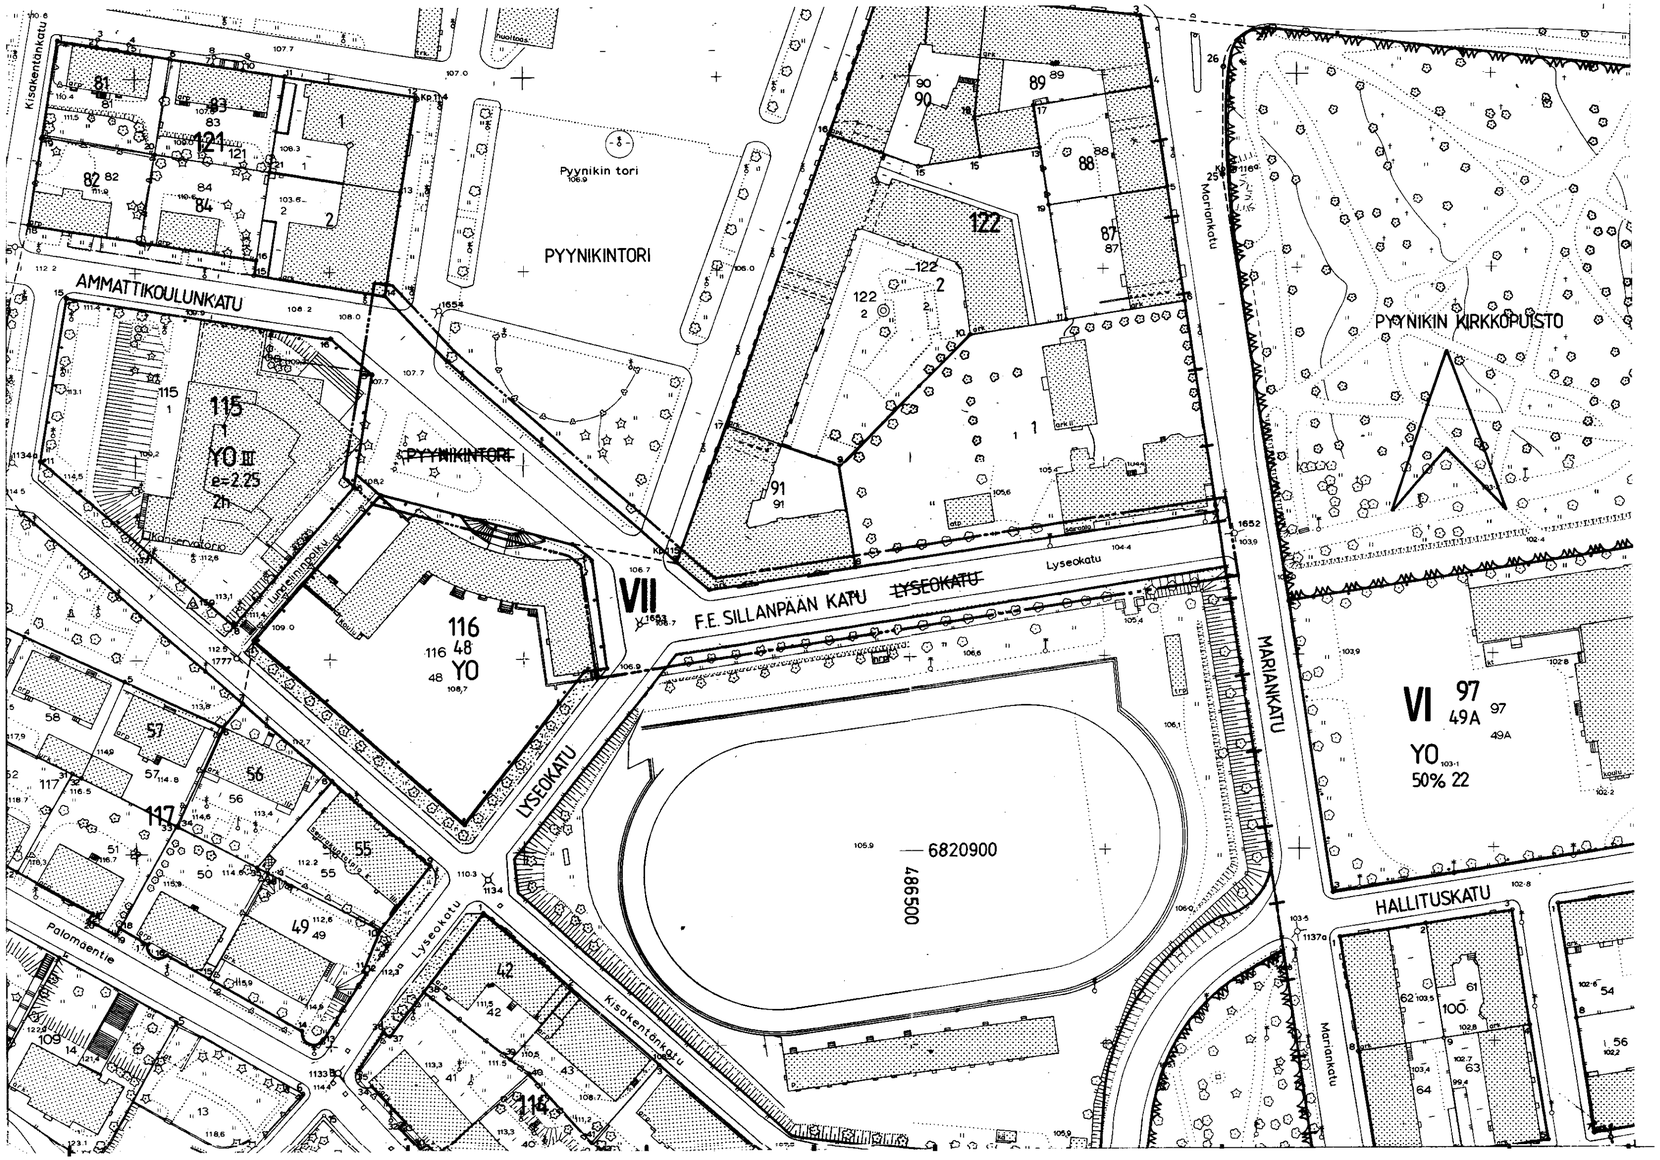


TAMPERE
ASEMAKAAVAN MUUTOS

Kaupunginosa: VII
Katualuetta

ASEMAKAAVAMERKINNÄT JA -MÄÄRÄYKSET:

- 3 m sen kaava-alueen ulkopuolella oleva viiva, jota vahvistaminen koskee.
- Kaupunginosan raja.
- Korttelin, korttelinosan ja alueen raja.
- VII — Kaupunginosan numero.
- LYSEOKATU — Kadun tai puiston nimi.
- Katu.

YMPÄRISTÖN ASEMAKAAVAMERKINTÖJÄ JA -MÄÄRÄYKSIÄ:

- YO — Opetustoimintaa palvelevien rakennusten korttelialue.
- Puistoalue.
- 116 — Korttelin numero.
- 48 — Tontin numero.

Muutetaan 10.6.1936 vahvistettua asemakaavaa n:o -182.

0 10 20 30 40 50 100 150

Tampereen kaupungin kaavoitusvirasto asemakaavaosasto	
VII Katualueen nimen muutos	
Kartta n:o 6528 Arkisto n:o 65140	Suunnittelija ANU AHONIEMI Tark. JJ
	Piirtäjä T.A. Mittakaava 1:1000
	Pohjakartta tarkistettu 26.9.1986
Pvm 25.9.1986 Jorma A. Sulkava Asemakaava-arkkitehti	KH 12.1.1987 ~~KV~~ ~~YM~~