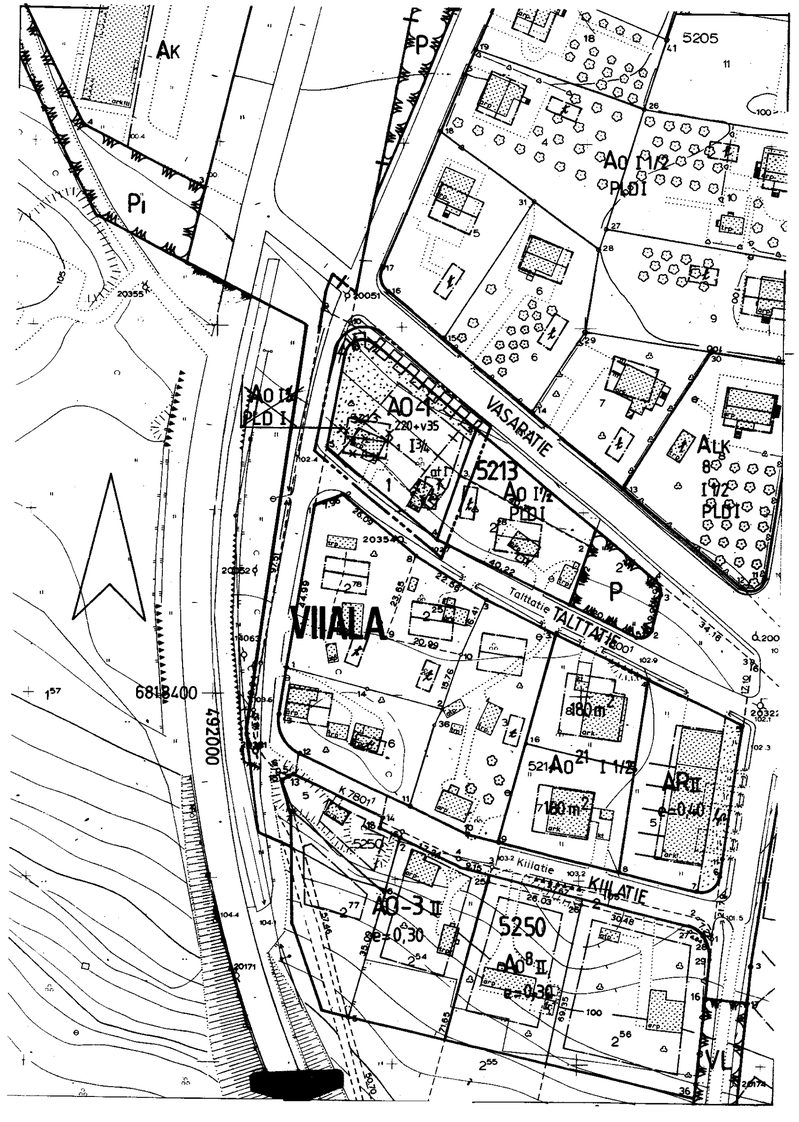


TAMPERE
ASEMAKAAVAN MUUTOS

Kaupunginosa: VIIALA
Kortteli n:o 5213
Tontti n:o 1

ASEMAKAAVAMERKINNÄT JA -MÄÄRÄYKSET:

A0-1	Erillispientalojen korttelialue. Pääasiallisesti luonnollisen maanpinnan yläpuolella olevaa kellarikerrosta ei saa rakentaa.
	3 m sen kaava-alueen ulkopuolella oleva viiva, jota vahvistaminen koskee.
	Korttelin, korttelinosan ja alueen raja.
	Eri kaavamääräysten alaisten alueenosien välinen raja.
	Risti merkinnän päällä osoittaa merkinnän poistamista.
VIIALA	Kaupunginosan nimi.
5213	Korttelin numero.
1	Tontin numero.
220+v35	Lukusarja, jossa ensimmäinen luku ilmoittaa sallitun asuntokerrosalan neliömetrimäärän ja toinen luku ainoastaan maanpäälliseksi autosuoja- ja taloustiloiksi varattavan kerrosalan neliömetrimäärän.
I	Roomalainen numero osoittaa rakennusten, rakennuksen tai sen osan suurimman sallitun kerrosluvun.
I 1/2	Murtoluku roomalaisen numeron jäljessä osoittaa, kuinka suuren osan rakennuksen suurimman kerroksen alasta saa kaavassa lukumäärältään mainittujen kerrosten yläpuolella olevasta tilasta kerrosluvun estämättä käyttää kerrosalaan laskettavaksi tilaksi.
	Rakennusala.
at	Auton säilytyspaikan ja talousrakennuksen rakennusala.
	Istutettava alueen osa.
	Katualueen rajan osa, jonka kohdalta ei saa järjestaa ajoneuvoliittymää.

POISTETTAVAT ASEMAKAAVAMERKINNÄT JA -MÄÄRÄYKSET:

A0	Enintään kahden perheen omakotirakennusten korttelialue ja rakennusala. Räystäskorkeus enintään 5 M. Kattokaltevuus enintään 30°.
I	Roomalainen numero, joka osoittaa rakennuksen tai sen osan suurimman sallitun varsinaisen kerrosluvun.
I½	Murtoluku roomalaisen numeron jäljessä osoittaa ullakkokerroksessa sallitun, kerrosalaan laskettavan rakennusoikeuden.
PL	Paloluokka.
	Rakennusala. Rakennus on sijoitettava vahvalla piirrettyyn rajaan.
t	Talousrakennuksen rakennusala. Räystäskorkeus enintään 4M ja kattokaltevuus 22°.

YMPÄRISTÖN ASEMAKAAVAMERKINTÖJÄ:

P	Puistoalue.
VASARATIE	Kadun nimi.
	Katu.

MUUTETAAN 15.8.1961 VAHVISTETTUA ASEMAKAAVAA N:o 1651/15.3.1961.

0 10 20 30 40 50 100 150

Tampereen kaupungin kaavoitusvirasto asemakaavaosasto

VIIALA / 5213 / 1 asemakaavan muutos

Kartta n:o 6565 Arkisto n:o 65156h

Suunnittelija LEA VARPANEN Tark.

Piirtäjä S.H Mittakaava 1: 1000

Pohjakartta tarkistettu 25. 2. 1987

Pvm 10.2.1987

Jorma A. Sulkava
Asemakaava-arkkitehti

KH 27. 4. 1987 ~~KV~~ ~~YM~~