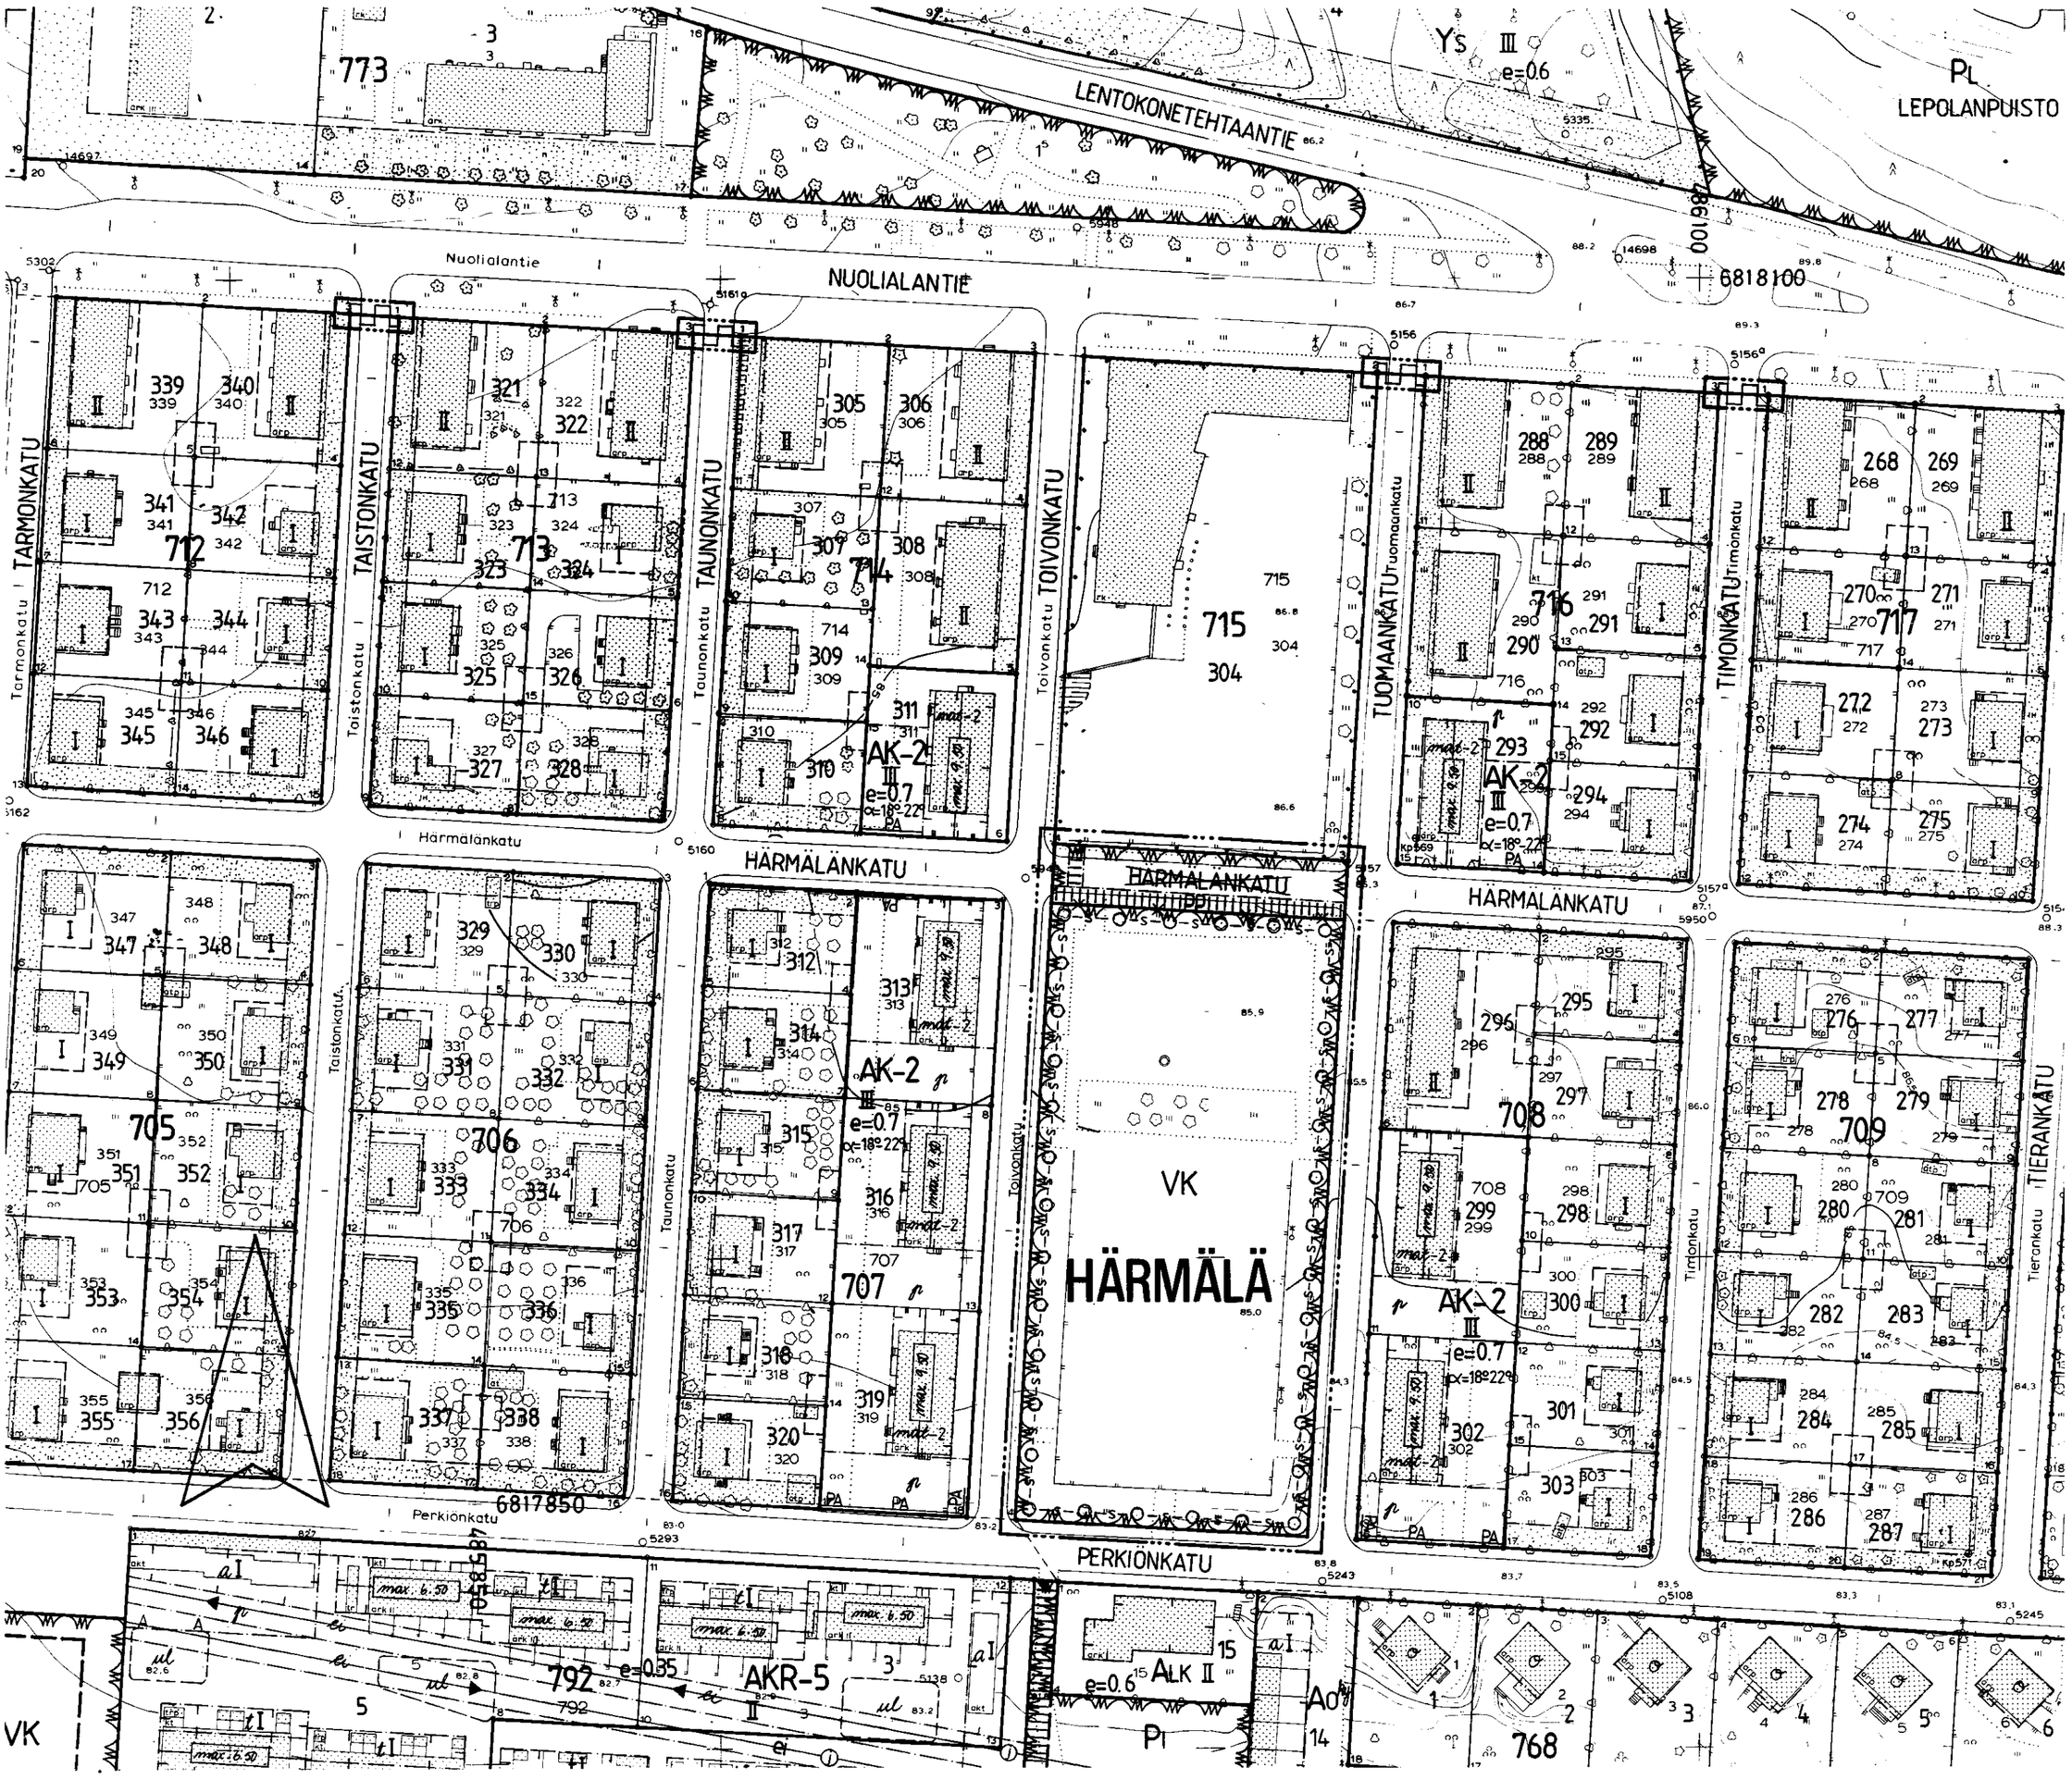

TAMPERE
ASEMAKAAVAN MUUTOS

Kaupunginosa: HÄRMÄLÄ

Katu- ja puistoaluetta.

ASEMAKAAVAMERKINNÄT JA -MÄÄRÄYKSET:

VK	Leikkikenttä.
	3 m sen kaava-alueen ulkopuolella oleva viiva, jota vahvistaminen koskee.
	Korttelin, korttelinosan ja alueen raja.
	Eri kaavamääräysten alaisten alueenosien välinen raja.
	Risti merkinnän päällä osoittaa merkinnän poistamista.
HÄRM	Kaupunginosan nimi.
O-s-O-s-O-s	Säilytettävä puurivi.
pp	Jalankululle ja polkupyöräilylle varattu alueen osa.
	Yleiselle jalankululle varattu alueen osa.
	Katualueen rajan osa, jonka kohdalta ei saa järjestää ajoneuvoliittymää.

POISTETTAVAT ASEMAKAAVAMERKINNÄT JA -MÄÄRÄYKSET:

HÄRMÄLÄNK	Kadun nimi.
	Katu.

YMPÄRISTÖN ASEMAKAAVAMERKINTÖJÄ JA -MÄÄRÄYKSIÄ:

AK-2	Asuntokerrostalojen korttelialue.
AKR-5	Asuinkerrostalojen ja rivitalojen korttelialue.
ALK	Yhdistettyjen liike- ja asuntokerrostalojen korttelialue.
	Asuin- ja liikerakennuksen tontti.
Ao ky	Erillisten tai kylmän taloustilan, aidan tai vastaavan rakennusosan avulla toisiinsa kytkettyjen yhden perheen rakennusten korttelialue.
	Asunto- tai liikekortteli.
II	II-kerroksisia useamman perheen asuntoja.
I	I-kerroksisia kork. 2-perheen asuntoja.
Ys	Sairaaloiden ja muiden sosiaalista toimintaa palvelevien rakennusten korttelialue.
	Yleisen rakennuksen tontti.
PL	Istutettava puistoalue.
PI	Luonnontilassa säilytettävä puistoalue.
	Puisto- t.m.s. alue.
	Ohjeellinen yleiselle jalankululle varattu katualue.

MUUTETAAN 18.06.1936 VAHVISTETTUA ASEMAKAAVAA N:0 - / 04.03.1936

0 10 20 30 40 50 100 150

Tampereen kaupungin kaavoitusvirasto asemakaavaosasto			
HÄRMÄLÄ, katu- ja puistoaluetta. Asemakaavan muutos.			
Kartta n:o 6772	Arkisto n:o 77101	Suunnittelija M. PERÄHUHTA	Tark. JJ
		Piirtäjä JG	Mittakaava 1:1000
		Pohjakartta tarkistettu 6.1.1989	
Pvm 20.12.1988 Jorma A. Sulkava Asemakaava-arkkitehti		KH 13.3.1989 ~~KV~~	~~YM~~