
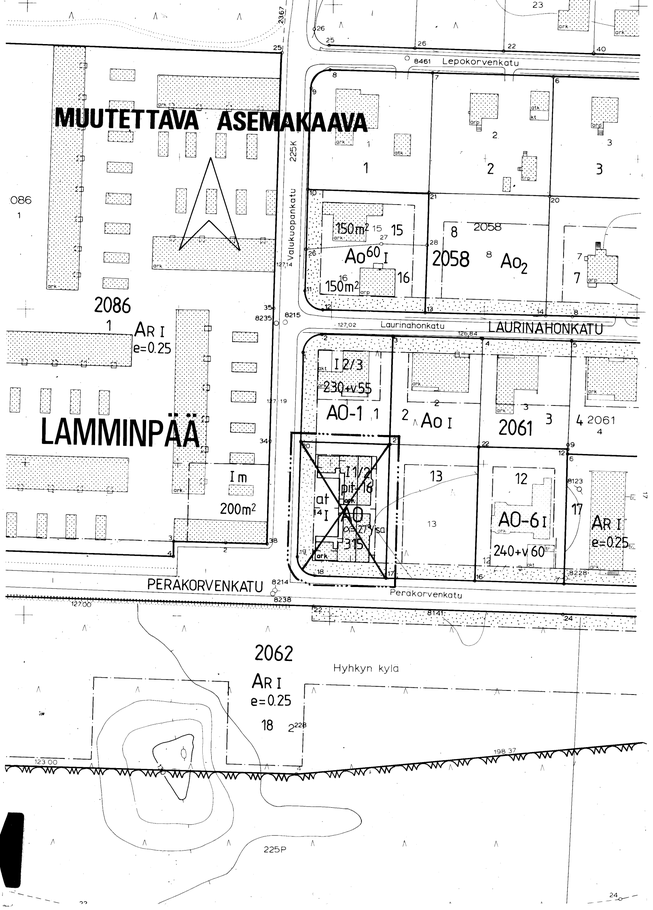


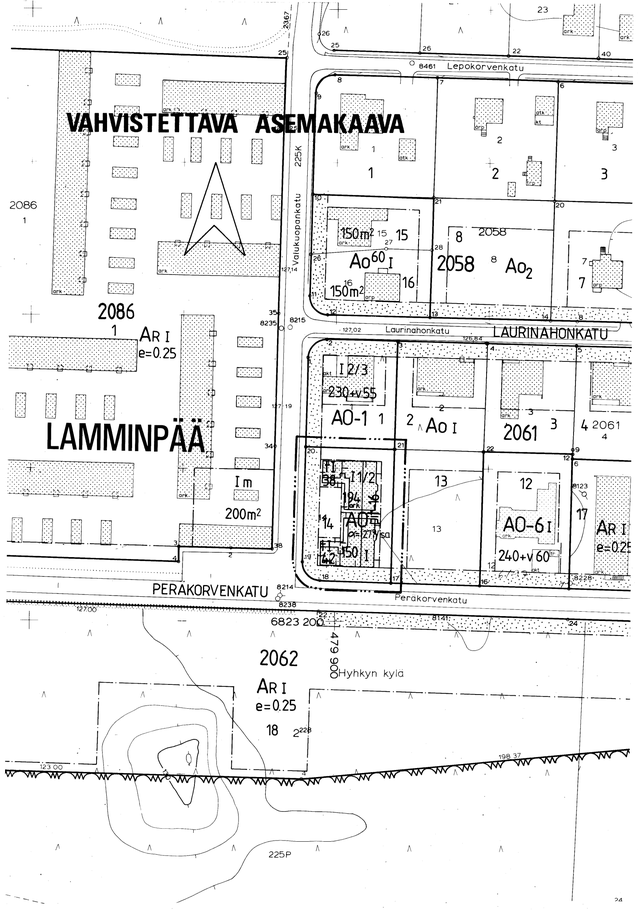

TAMPERE
ASEMAKAAVAN MUUTOS

Kaupunginosa : Lamminpää

Kortteli nro : 2061

Tontti nro : 14

ASEMAKAAVAMERKINNÄT JA -MÄÄRÄYKSET:

AO	Erillispientalojen korttelialue.
—·—·—	3 m sen kaava-alueen ulkopuolella oleva viiva, jota vahvistaminen koskee.
———	Korttelin, korttelinosan ja alueen raja.
— — —	Ohjeellinen tontin raja.
— — —	Eri kaavamääräysten alaisten alueenosien välinen raja.
LAMM	Kaupunginosan nimi.
2061	Korttelin numero.
14	Tontin numero.
150	Rakennusoikeus kerrosalaneliömetreinä.
I	Roomalainen numero osoittaa rakennusten, rakennuksen tai sen osan suurimman sallitun kerrosluvun.
I1/2	Murtoluku roomalaisen numeron jäljessä osoittaa, kuinka suuren osan rakennuksen suurimman kerroksen alasta saa kaavassa lukumäärältään mainittujen kerrosten yläpuolella olevasta tilasta kerrosluvun estämättä käyttää kerrosalaan laskettavaksi tilaksi.
α=27°/sa	Kattokaltevuus. Kattomuotona on käytettävä satulakattoa.
pit-16	Merkintä osoittaa kunkin rakennusalalle rakennettavan rakennuksen enimmäispituuden metreinä.
	Rakennusala.
t	Rakennusala, jolle saa sijoittaa talousrakennuksen.
	Rakennuksen harjasuuntaa osoittava viiva.
	Istutettava alueen osa.

POISTETTAVAT ASEMAKAAVAMERKINNÄT JA -MÄÄRÄYKSET:

at	Auton säilytyspaikan ja talousrakennuksen rakennusala.

YMPÄRISTÖN ASEMAKAAVAMERKINNÄT JA -MÄÄRÄYKSET:

AO-1	Enintään kahden asunnon asuinrakennusten korttelialue.
AR	Rivitalojen ja muiden kytkettyjen rakennusten korttelialue.
VALUKUOPAN	Kadun tai puiston nimi.
	katu.

MUUTETAAN

27.4.1987 vahvistettua asemakaavaa nro 6564.

0 10 20 30 40 50 100 150

Tampereen kaupungin kaavoitusvirasto asemakaavaosasto

LAMMINPÄÄ - 2061-14 Asemakaavan muutos

Kartta n:o **6788** Arkisto n:o 97267

Suunnittelija **Veikko Vänskä** Tark.

Piirtäjä **MV** Mittakaava **1:1000**

Pohjakartta tarkistettu 9.2.1989

Pvm 8.2.1989 Ap. ~~Jorma A. Sulkava~~ Asemakaava-arkkitehti

KH 2.5.1989 ~~KV~~ ~~YM~~